


FÖRKLARINGAR  
 --- BRANDCELLSGRÄNS EI-60  
 --- BRANDCELLSGRÄNS EI-30

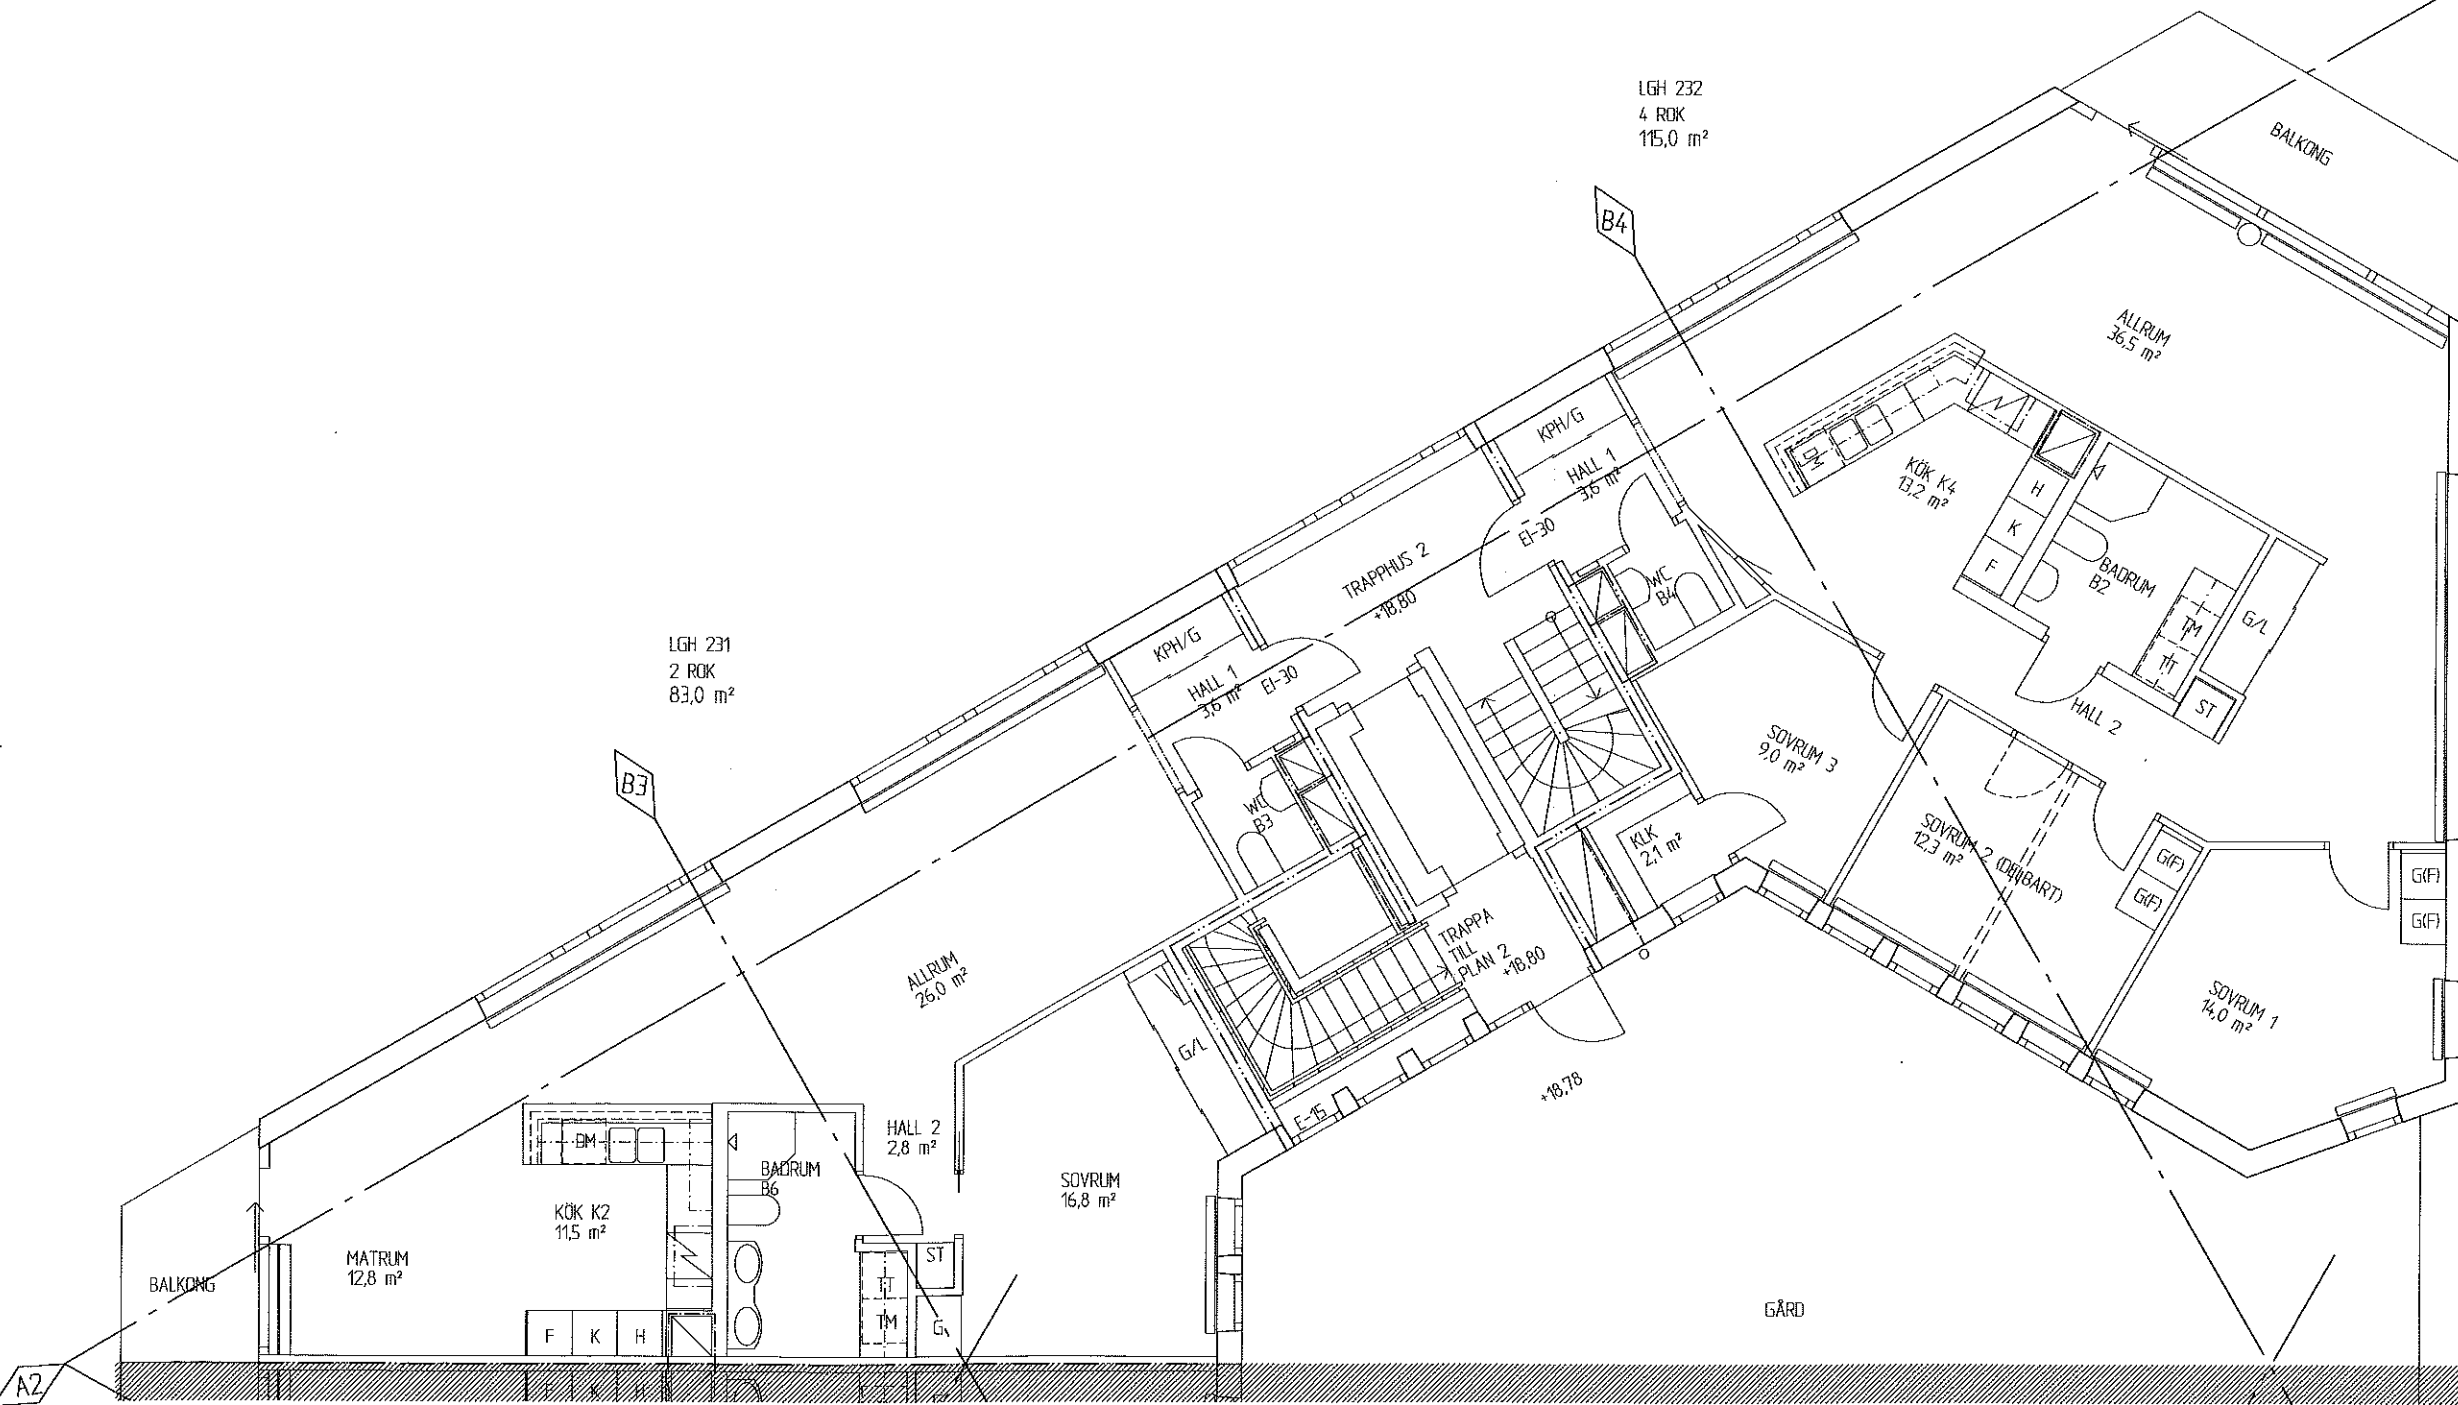

LGH 231  
2 ROK  
83,0 m<sup>2</sup>

LGH 232  
4 ROK  
115,0 m<sup>2</sup>

RELATIONSHANDLING

REV	ANT	RELATIONSHANDLING	PED	2003-01-21
		ZÄMRING AVSER	SIN	DATA

169 82 Stockholm  
Telegrafgatan 4, Solna Tel 08-782 87 00

- A Nyrens Arkitektkontor 08-698 43 00
- A JM AB 08-782 87 00
- K SLB AB 08-706 45 50
- V Metator VVS Konsult AB 08-702 32 50
- E Ee Kalkyl AB 016-48 15 90
- L Nyrens Arkitektkontor 08-698 43 00

**KULLTORP**  
TRAPPHUS 2, PLAN 3

RETTAD KONSTRUKTION HÄNSYGGARE ARBETSNUMMER  
 PED  
 DATUM 2001-11-26 ANSVARIG

RETNINGSNUMMER  
 SKALA A3 1:100  
 A1 1:50  
**A30:203** A

