
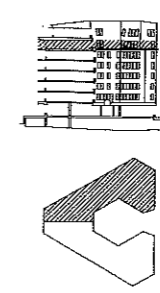


FÖRKLARINGAR


- BRANDCELLSGRÄNS EI-60
- - - BRANDCELLSGRÄNS EI-30

LGH 282  
3 ROK  
101,5 m<sup>2</sup>

LGH 281  
3 ROK  
89,0 m<sup>2</sup>

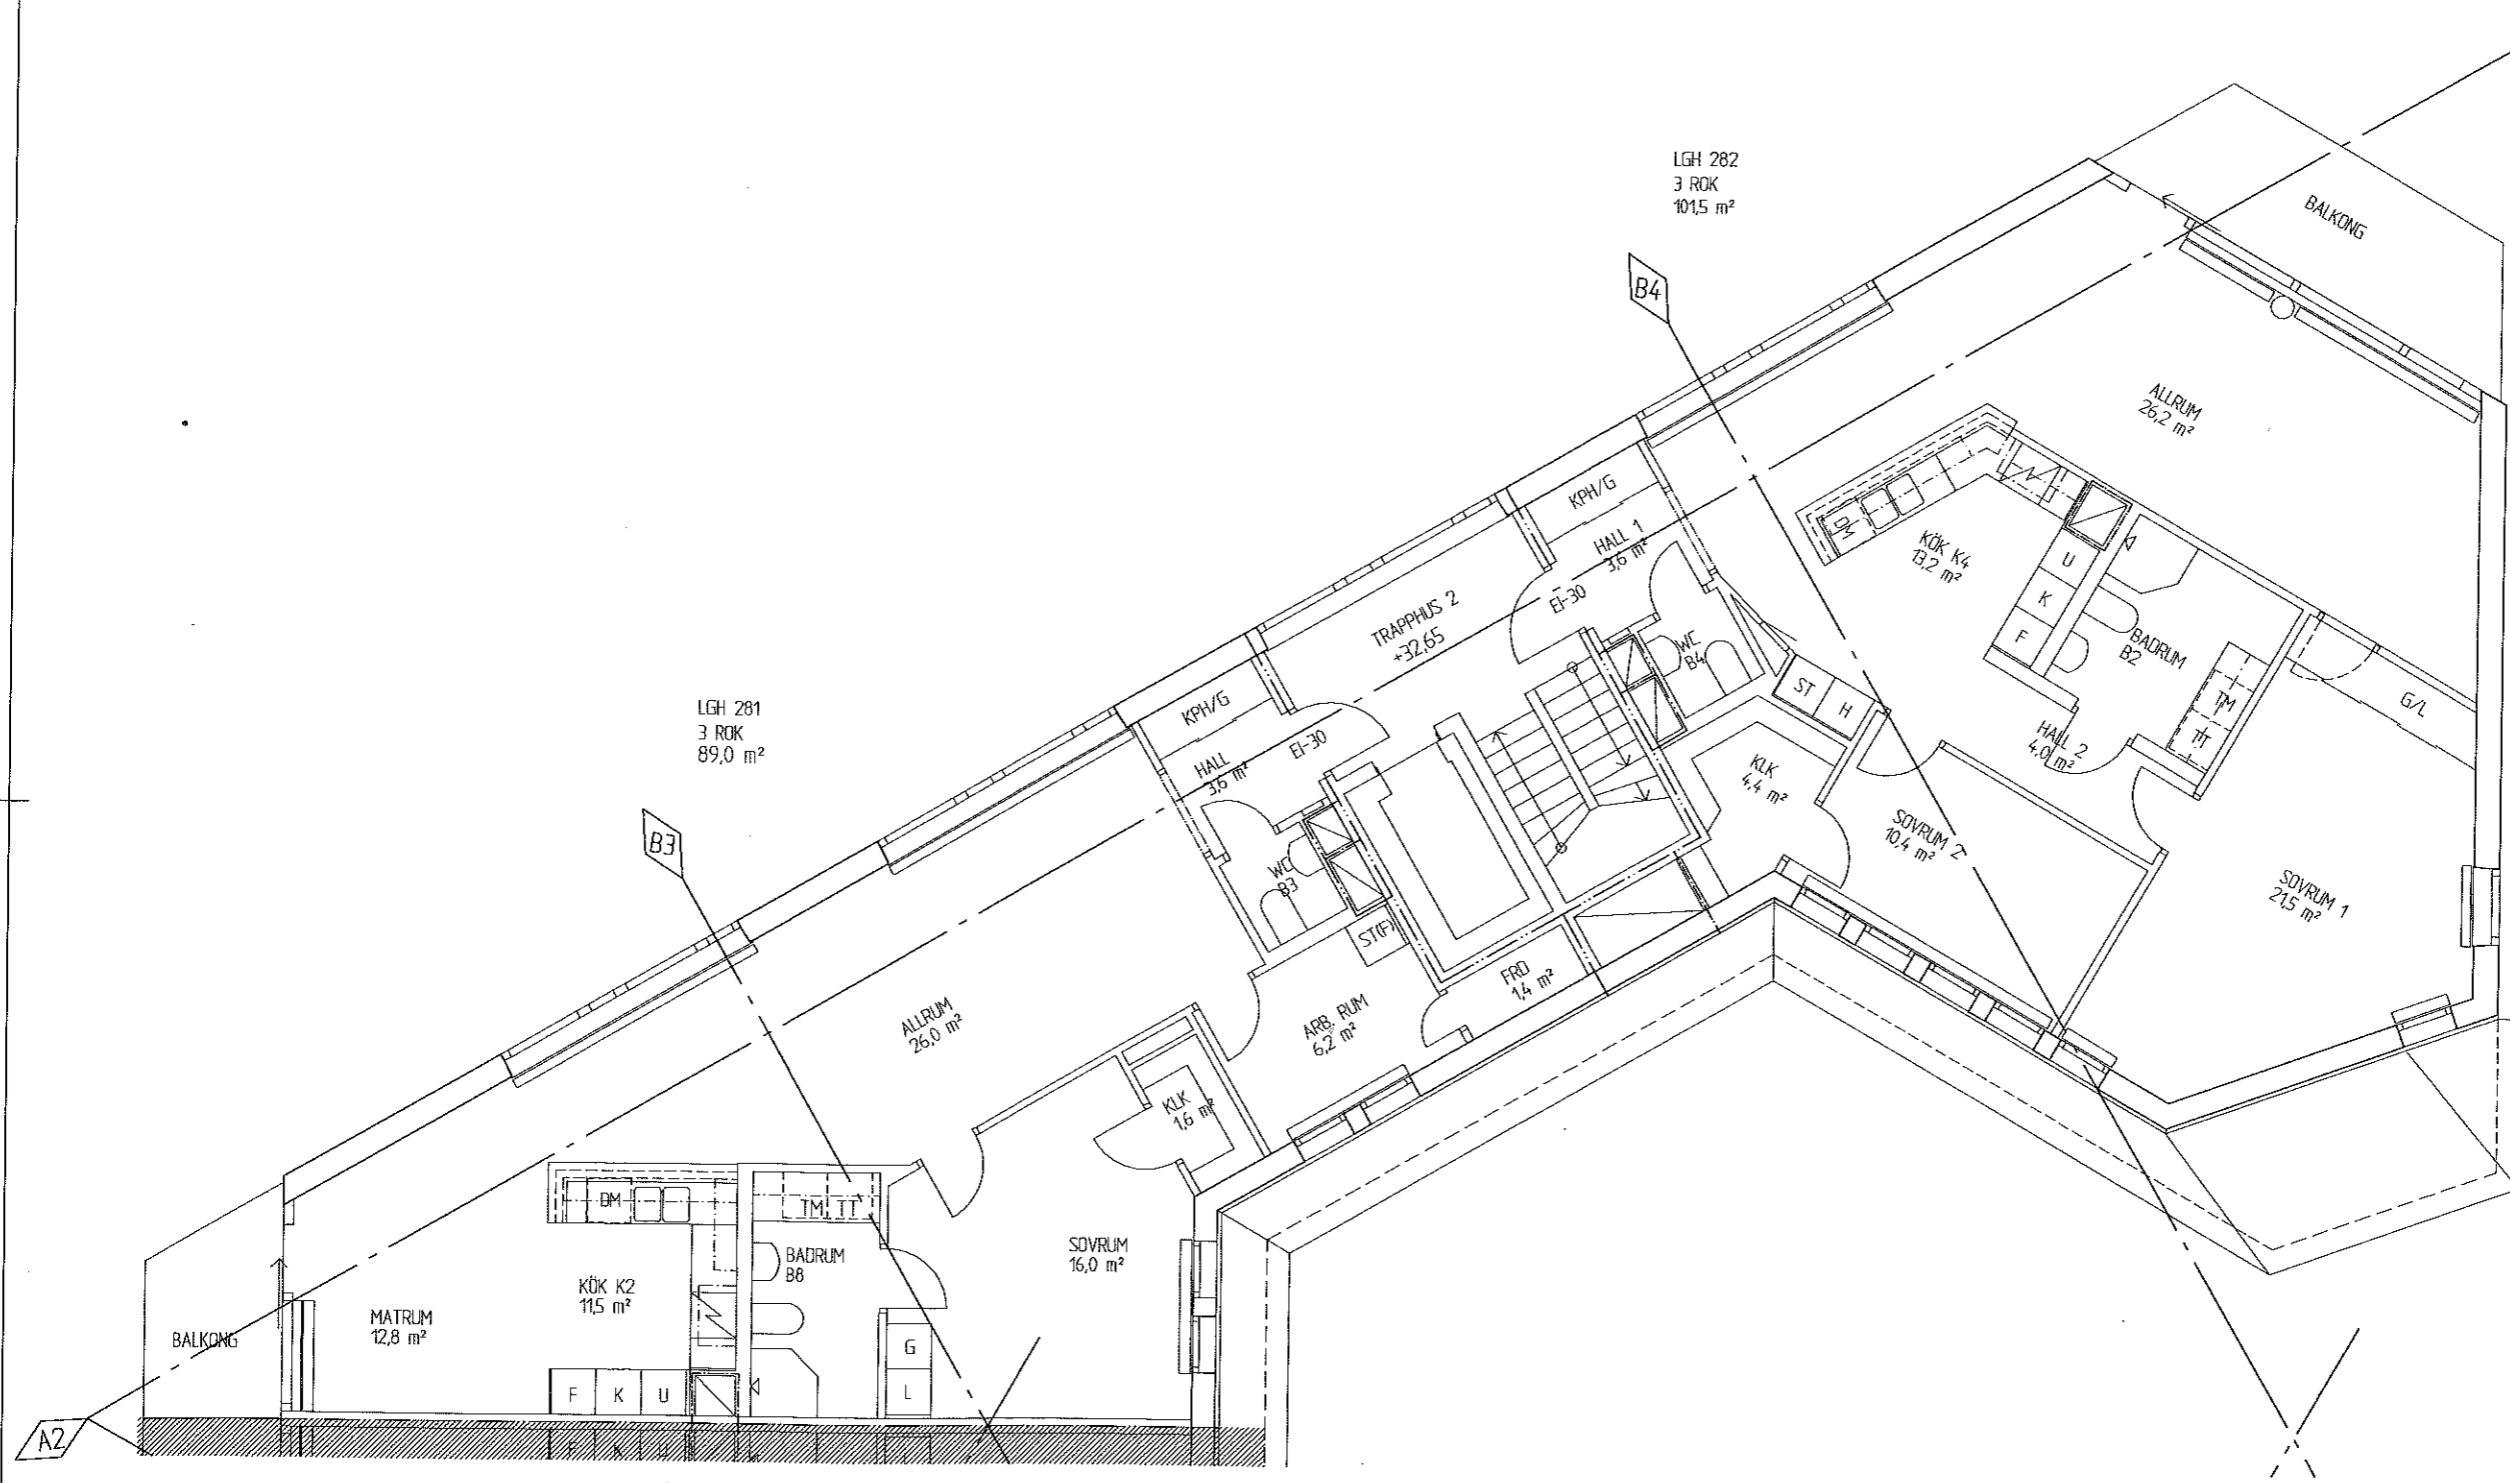

RELATIONSHANDLING

A	RELATIONSHANDLING	FED	2003-01-21
REV	ANT	ÄNDNING ARS	SIKT
 169 82 Stockholm Telegrafgatan 4, Söina Tel 08-782 87 00		KULLTORP	
TRAPPHUS 2, PLAN 8		A3 1:100 A1 1:50	
DATUM	ANSÖKAN	KOD TYP PDS	BRUNNSNUMMER
2001-11-26			A30:208