



FÖRKLARINGAR

BRANDELLSGRÄNS EI-60  
BRANDELLSGRÄNS EI-30

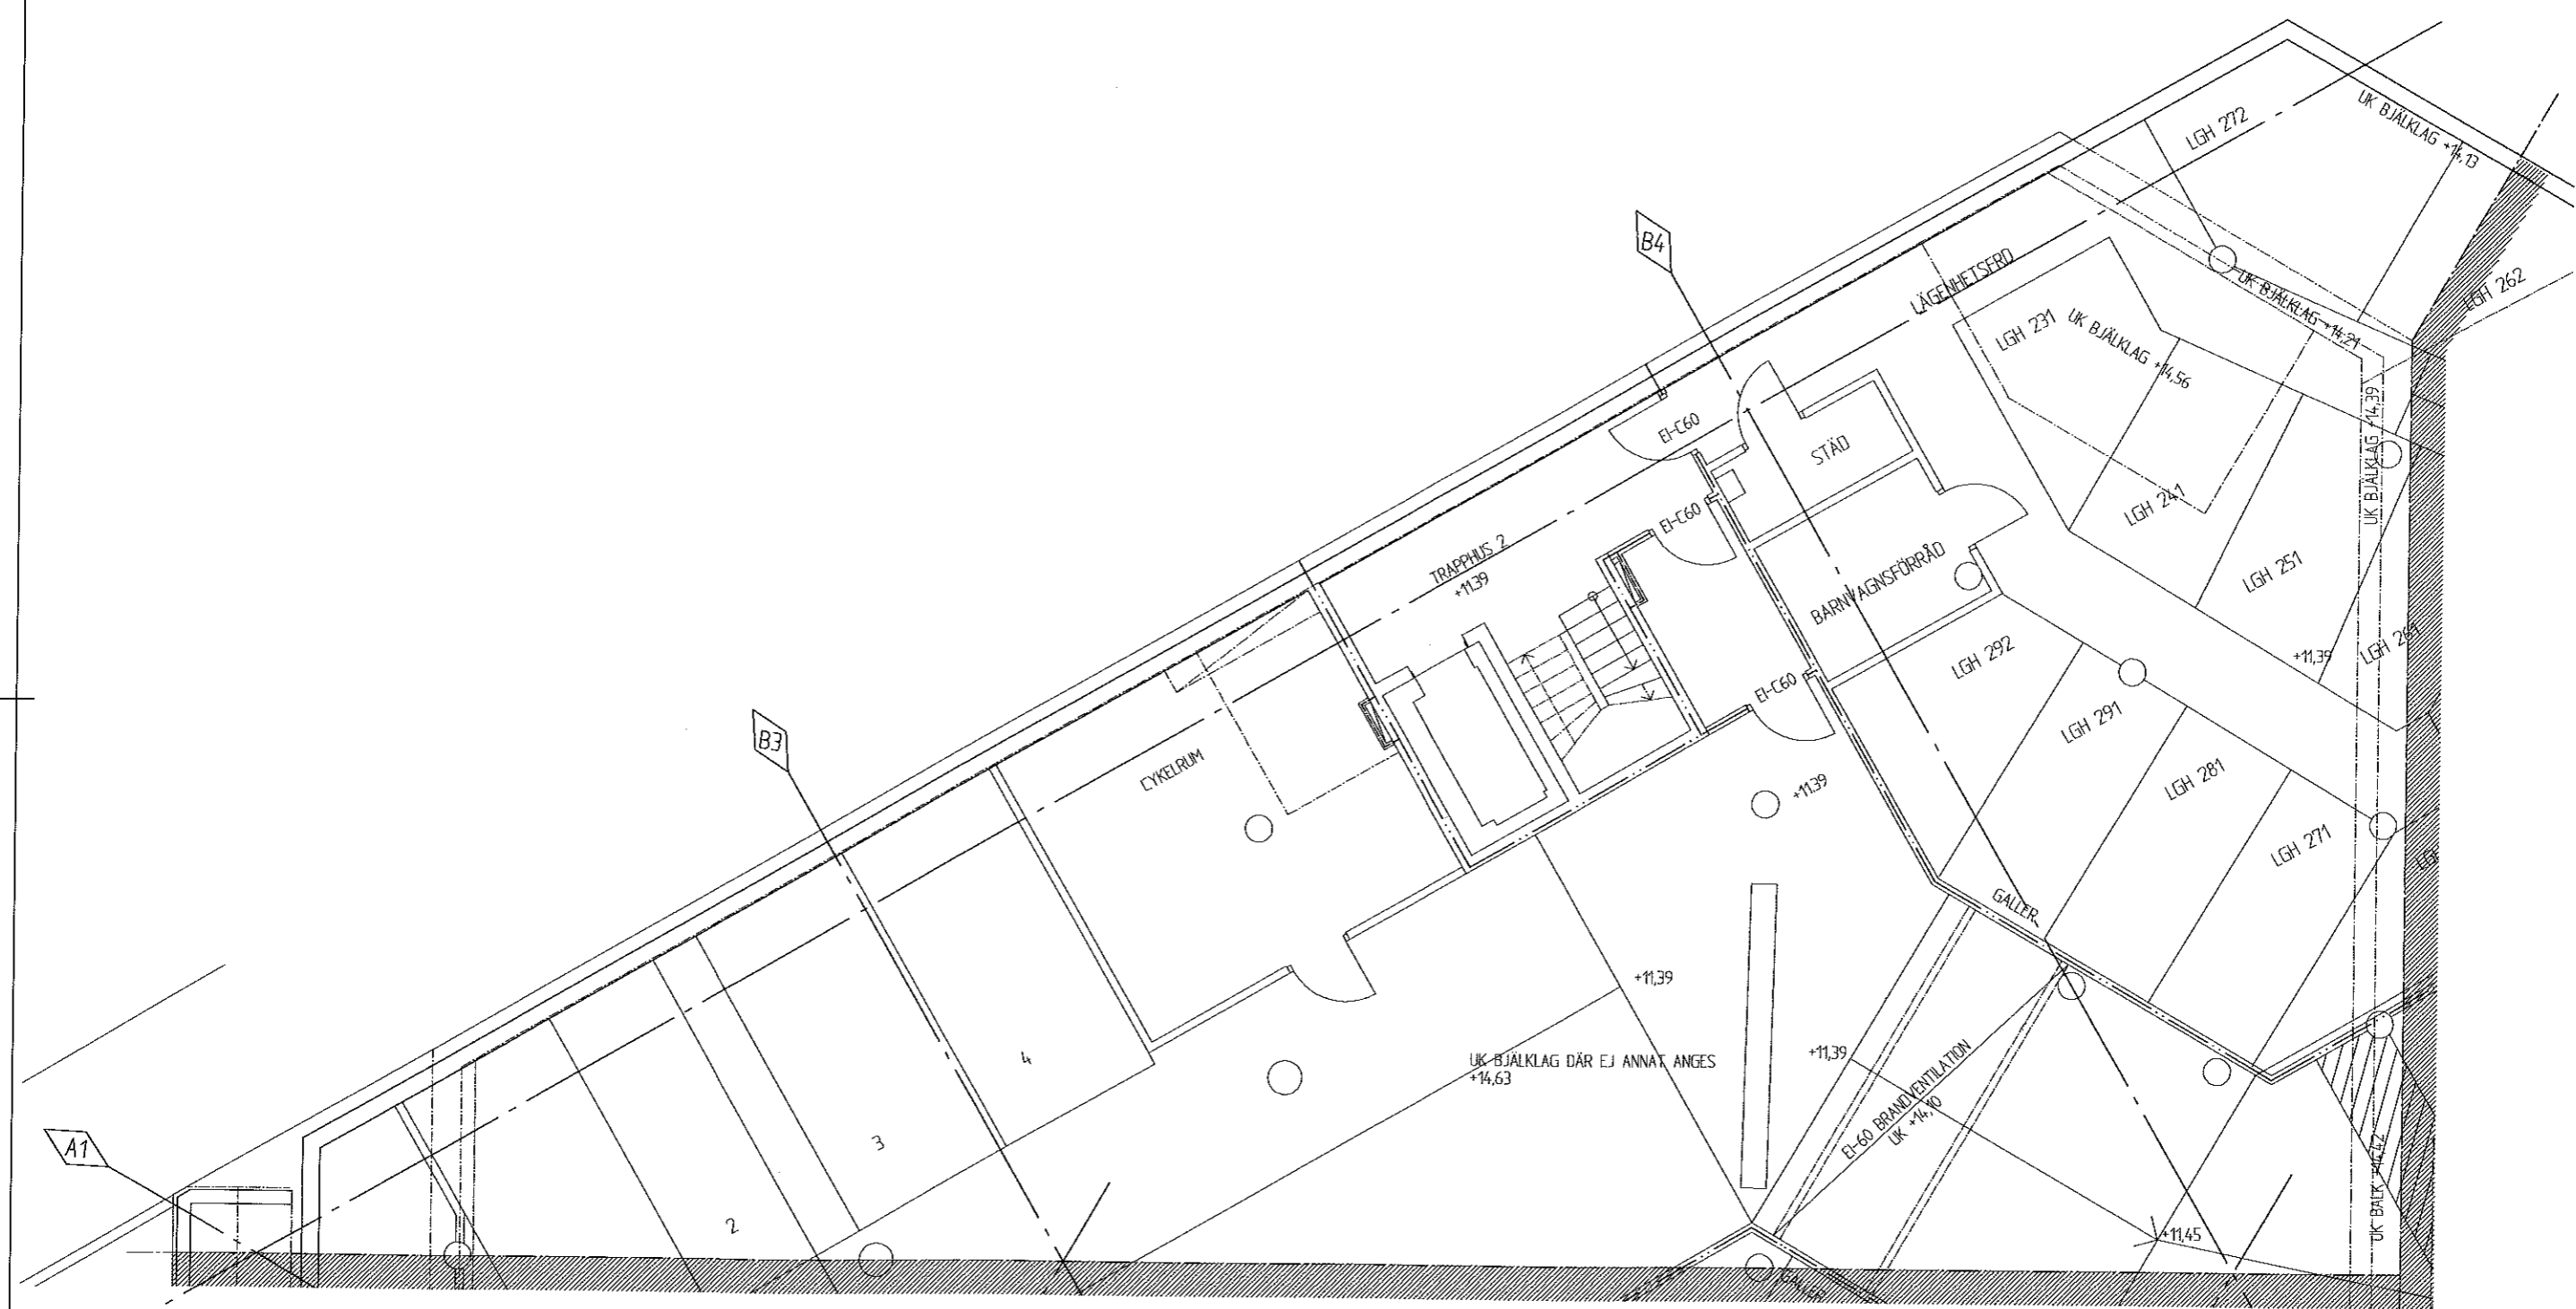

A1  
A2  
B3  
B4

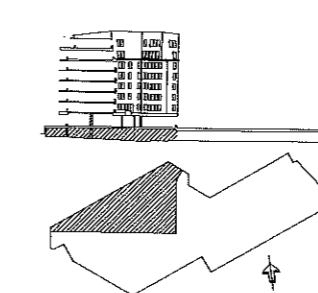

RELATIONSHANDLING

REY	ANT	ANMÄRKNING	SKR	DATA
		169 82 Stockholm Telegrafgatan 4, Södra Tel 08-782 87 00		
■ A Nyréns Arkitektkontor 08-698 43 00 ■ A JM AB 08-782 87 00 □ K SLB AB 08-706 45 50 □ V Metator VVS Konsult AB 08-702 32 50 □ E Ee Kalkyl AB 016-48 15 90 □ L Nyréns Arkitektkontor 08-698 43 00		KULLTORP TRAPPHUS 2, PLAN 1		
REDA KONSTRUKTION	HANDLAGGARE	ARBETSNUMMER	SKALA	REV
2001-11-06			A3 1:100 A1 1:50	A
2003-2-21 9:23		KOD TYP POS A30:201	RITNINGSNUMMER A30:201	REV A

2003-2-21 9:23 D:\Projekt\KULLTORP\RELATIONSHANDLINGAR\A30-201.dwg