
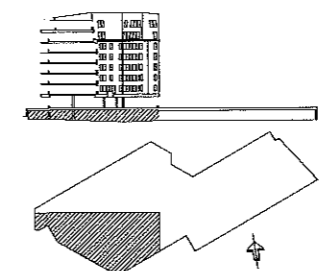



FÖRKLARINGAR

- — — — — BRANDCELLSGRÄNS EI-60
- — — — — BRANDCELLSGRÄNS EI-30

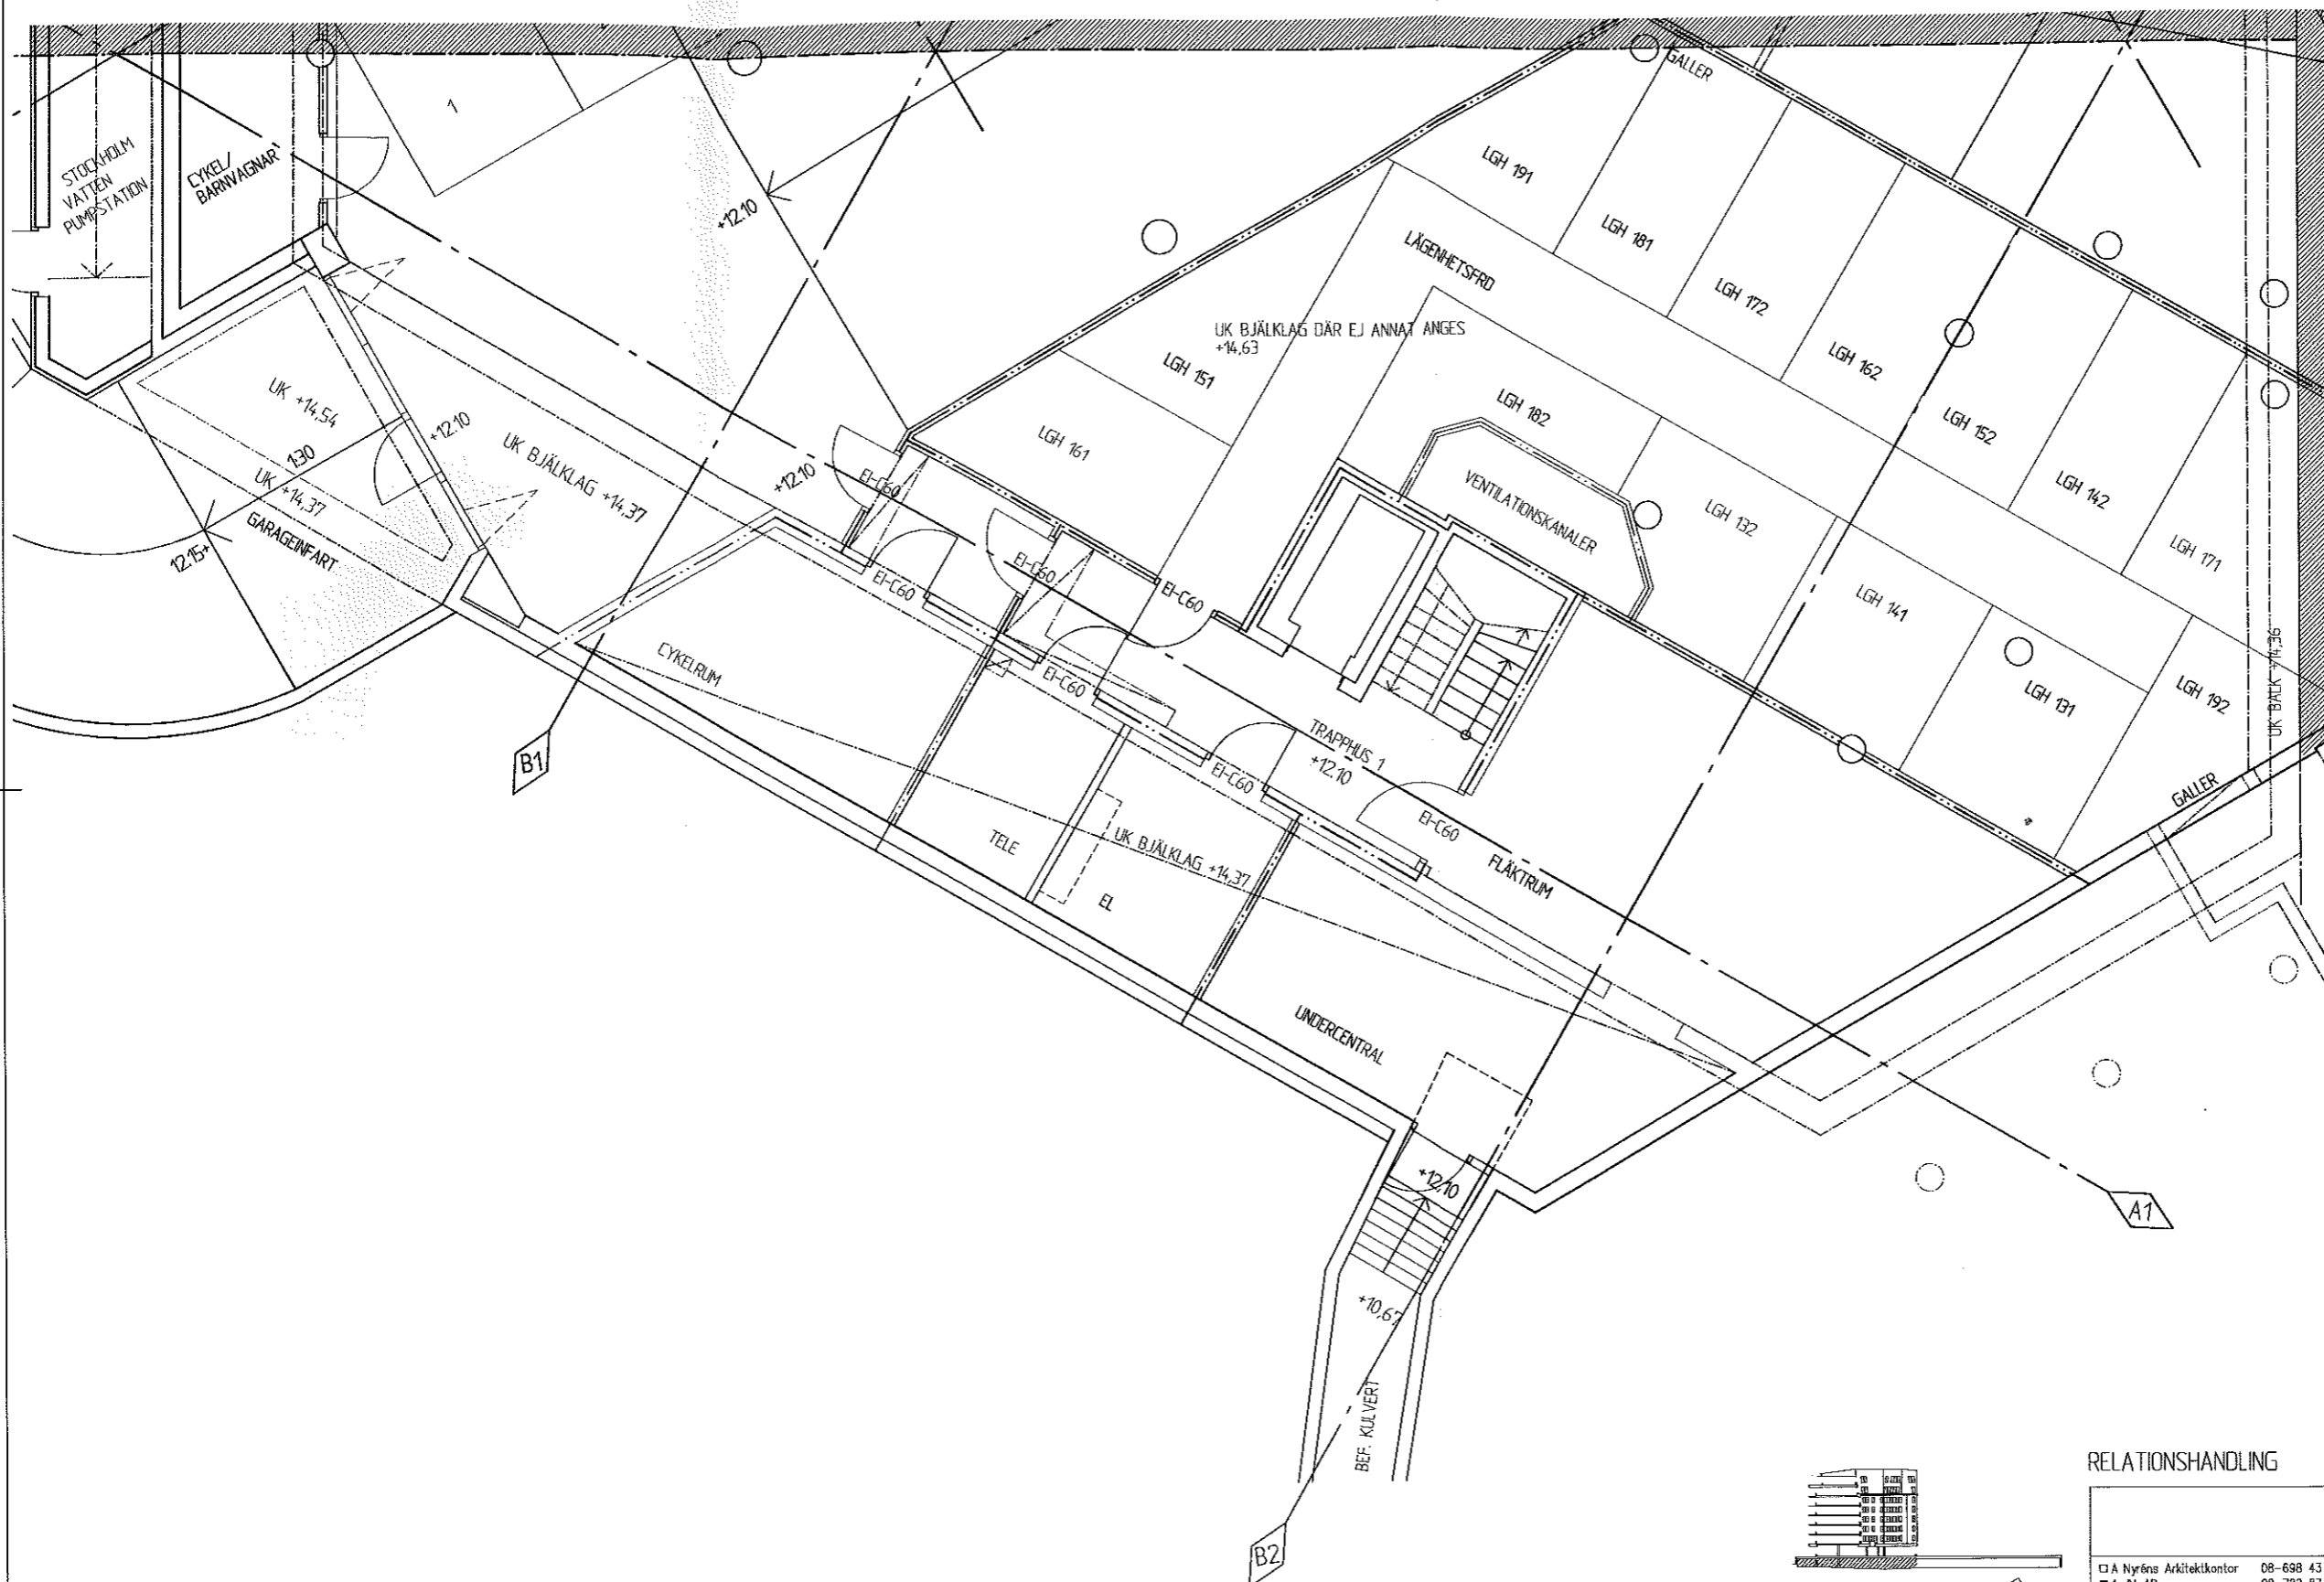

RELATIONSHANDLING

REV	ANT	RELATIONSHANDLING	PED	2003-01-21
		JOHANSEN ANSER	SEN	DATE
		 169 82 Stockholm Telegrafgatan 4, Solna Tel 08-782 87 00		
		KULLTORP TRAPPHUS 1, PLAN 1		
		A3 1:100 SKALA A1 1:50		
		A30:101 REV A		
RITAD KONSTRUKTOR PED		HANDLÄGGARE ANSVARS		ARBETSNUMMER 2001-11-06

2003-2-21 9:11 D:\Projekt\KULLTORP\RELATIONSHANDLINGAR\A30-101.dwg