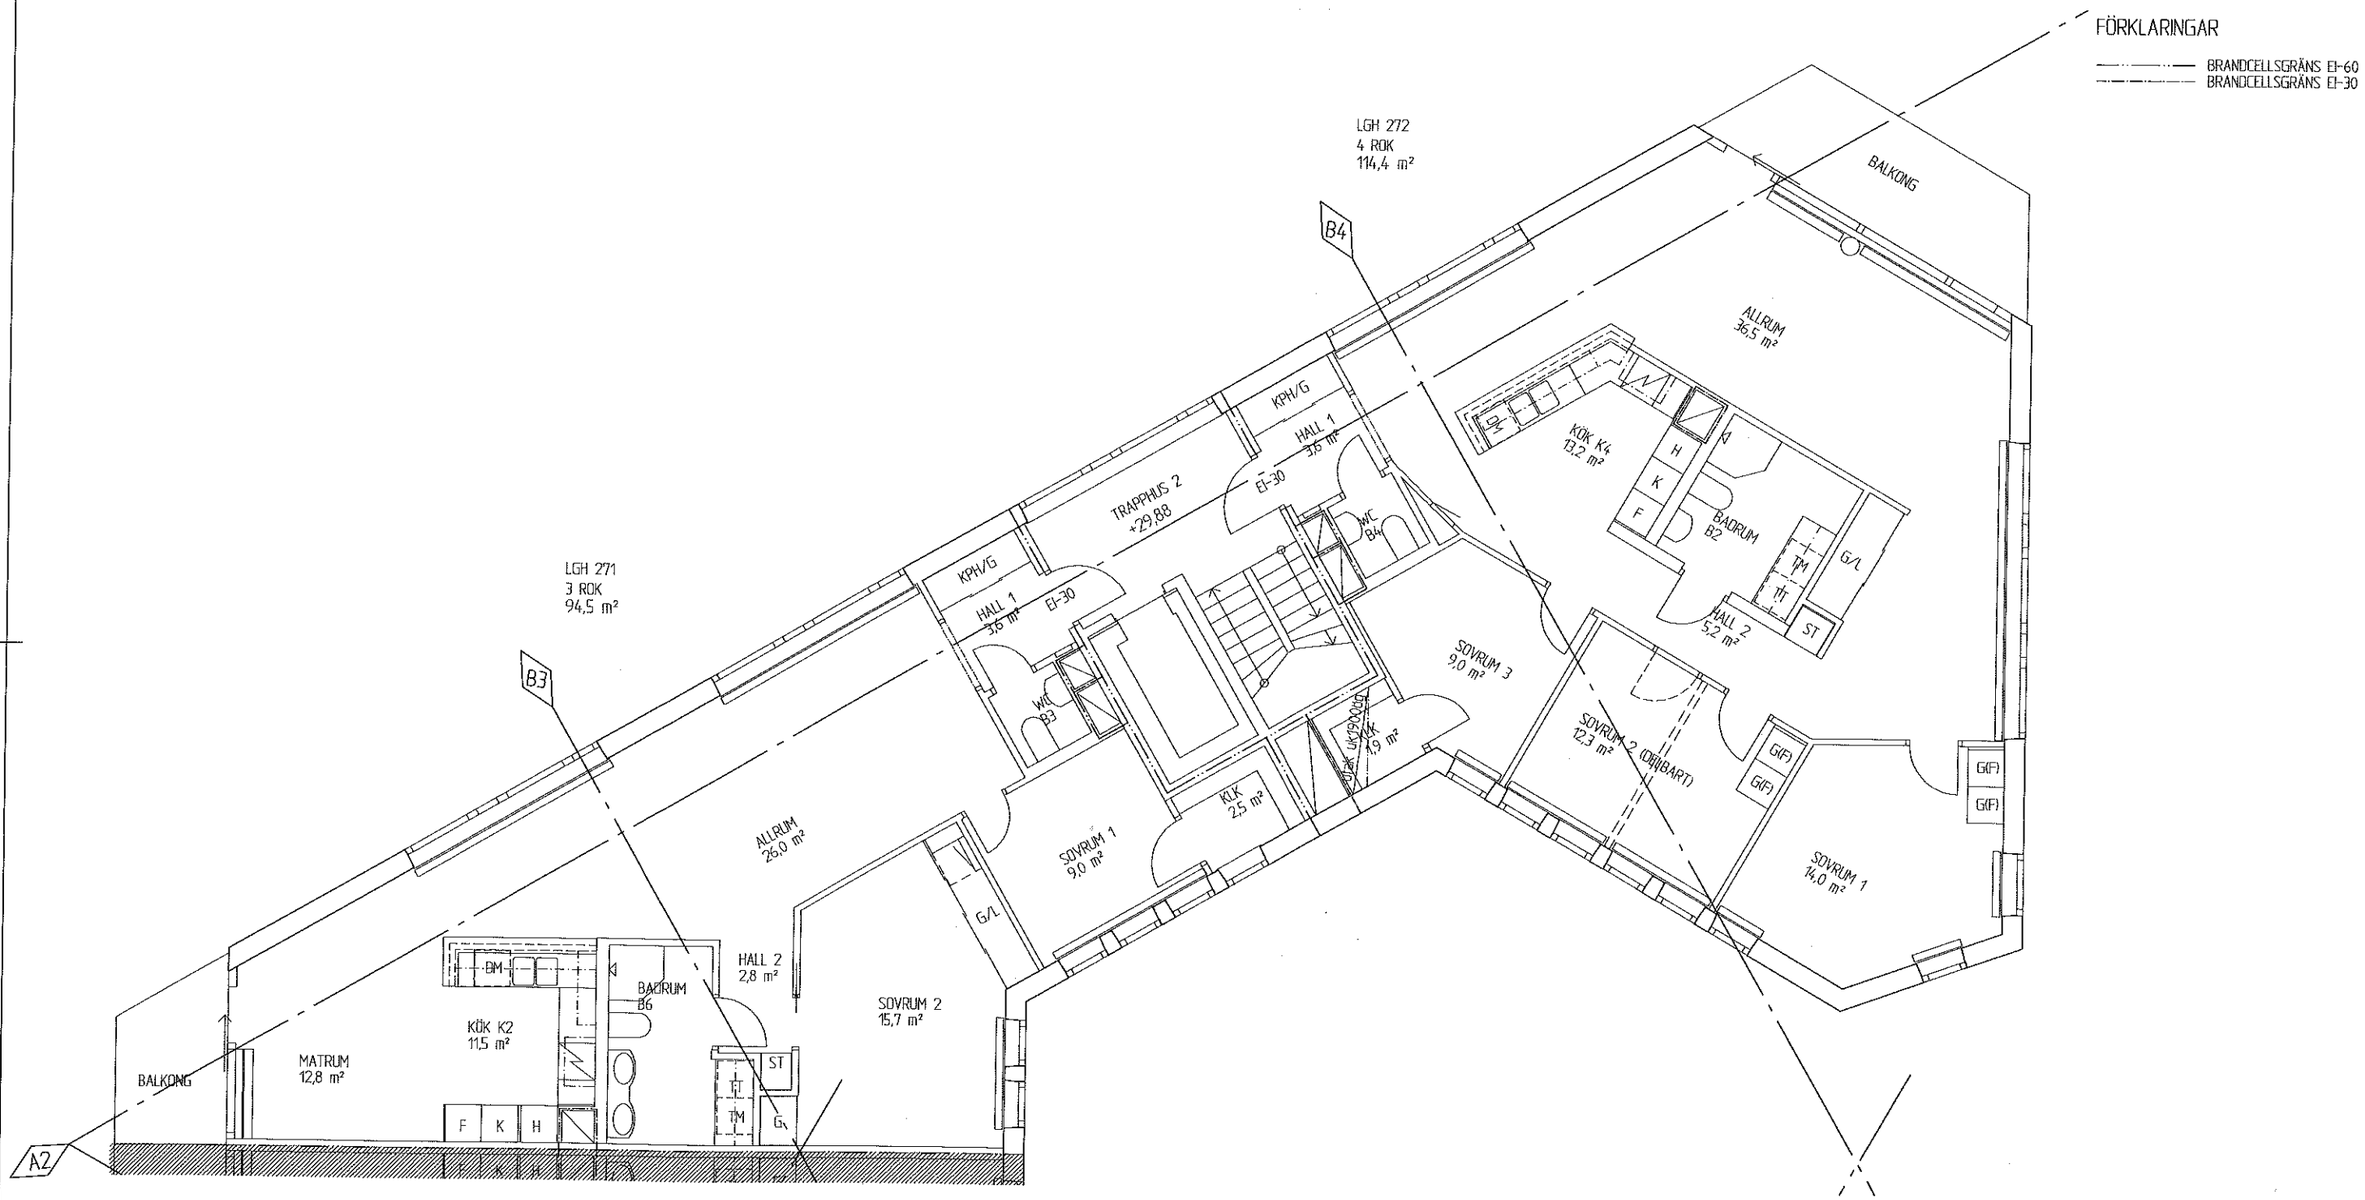

RELATIONSHANDLING

REV	ANT	ÄNDRINGEN AVSER	SIGN	DATUM
A		RELATIONSHANDLING	PED	2003-01-21

169 82 Stockholm
Telegrafgatan 4, Solna
Tel 08-782 87 00

☐ A Nyréns Arkitektkontor	08-698 43 00
■ A JM AB	08-782 87 00
☐ K SLB AB	08-706 45 50
☐ V Metator VVS Konsult AB	08-702 32 50
☐ E Ee Kolkyl AB	016-48 15 90
☐ L Nyréns Arkitektkontor	08-698 43 00

INTAD KONSTRUERAD PED
HANDLÄGGARE
ARBETSNUMMER

DATUM 2001-11-26
ANSVARIG

KULLTORP

TRAPPHUS 2, PLAN 7

A3 1:100
SKALA A1 1:50

KOD TYP POS
RITNINGSNUMMER A30:207
REV A

2003-2-21 9:27 D:\Projekt\KULLTORP\RELATIONSRITNINGAR\a30-207.dwg